





Perspektivische Ansicht 1




Grundriss
(Teilbereich Treppenhaus)

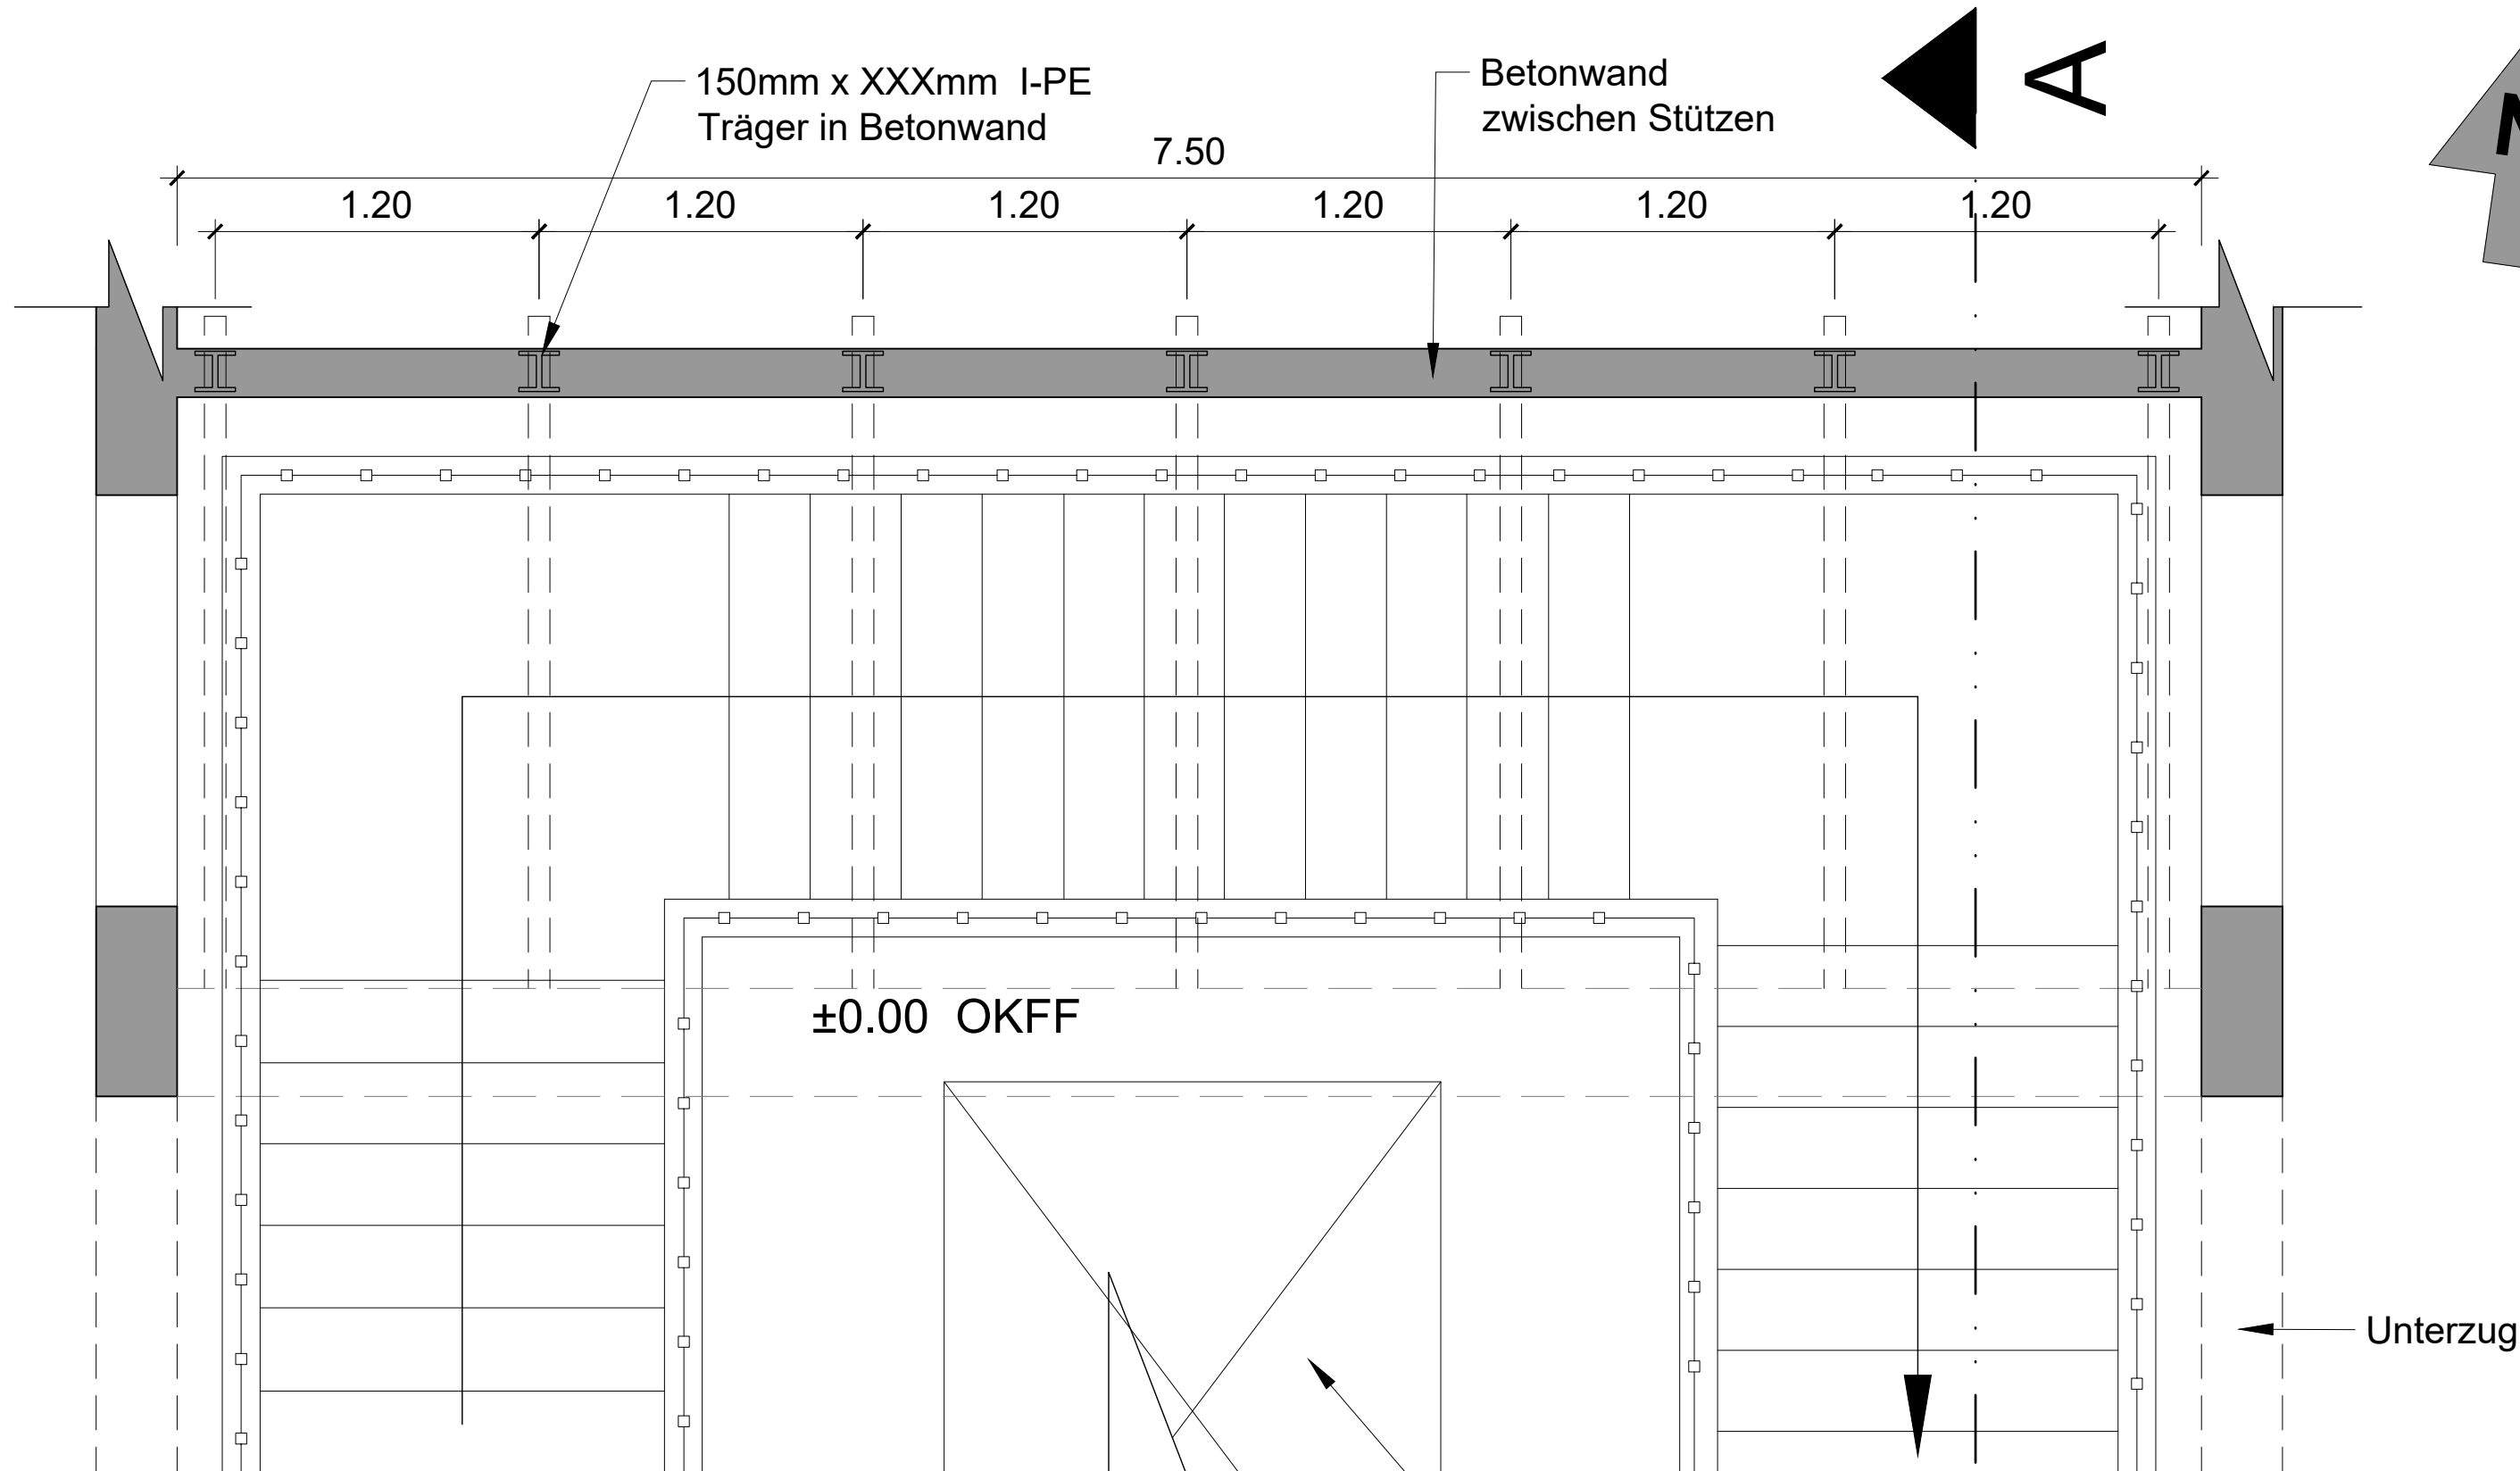

Perspektivische Ansicht 2

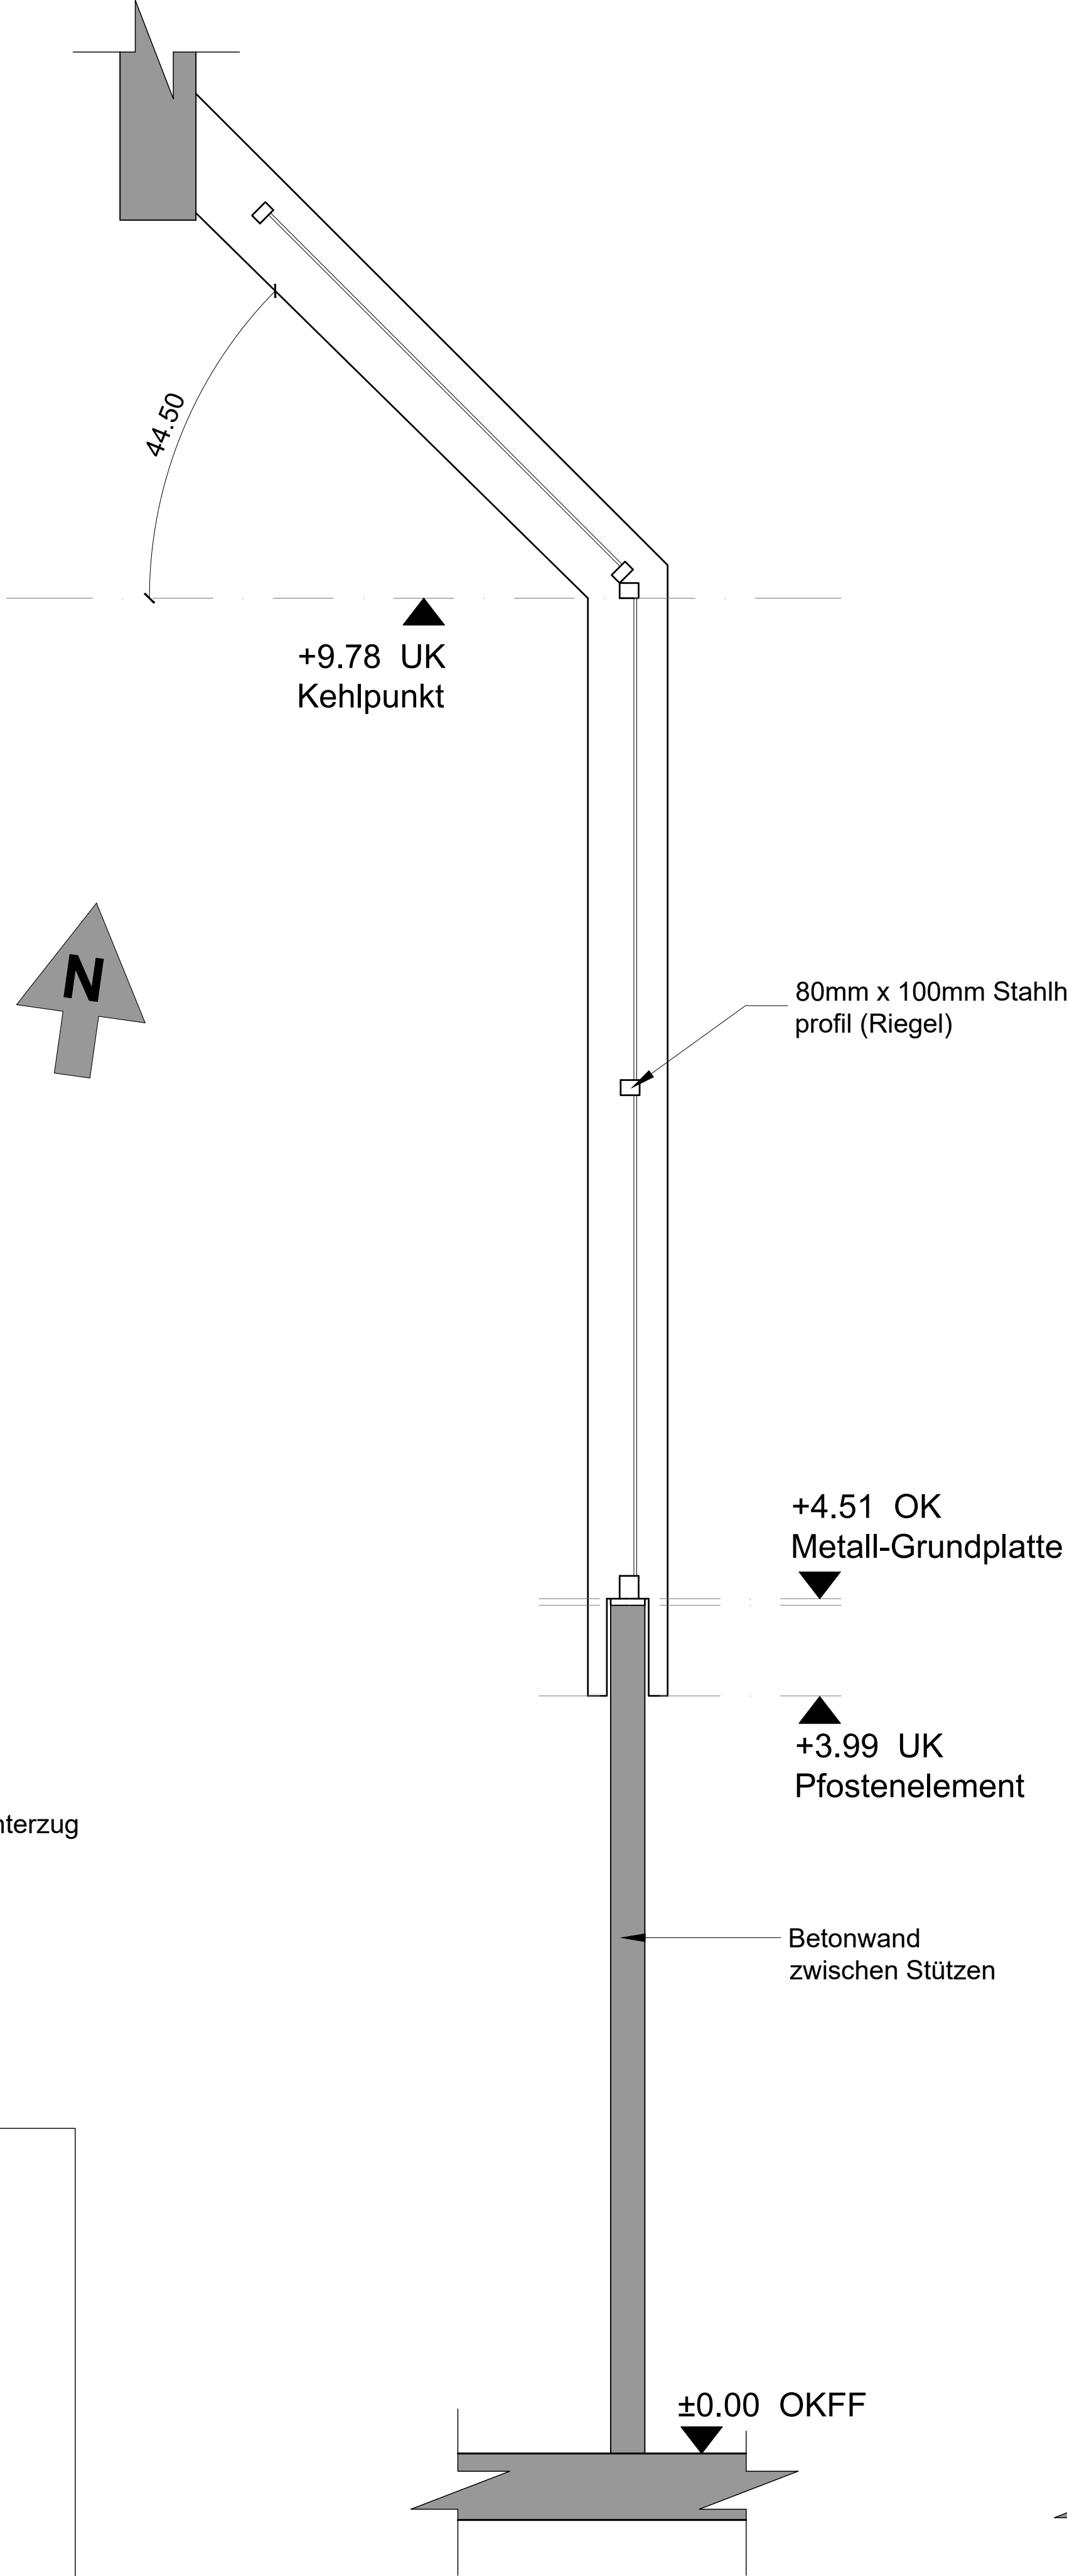

Schnitt A-A

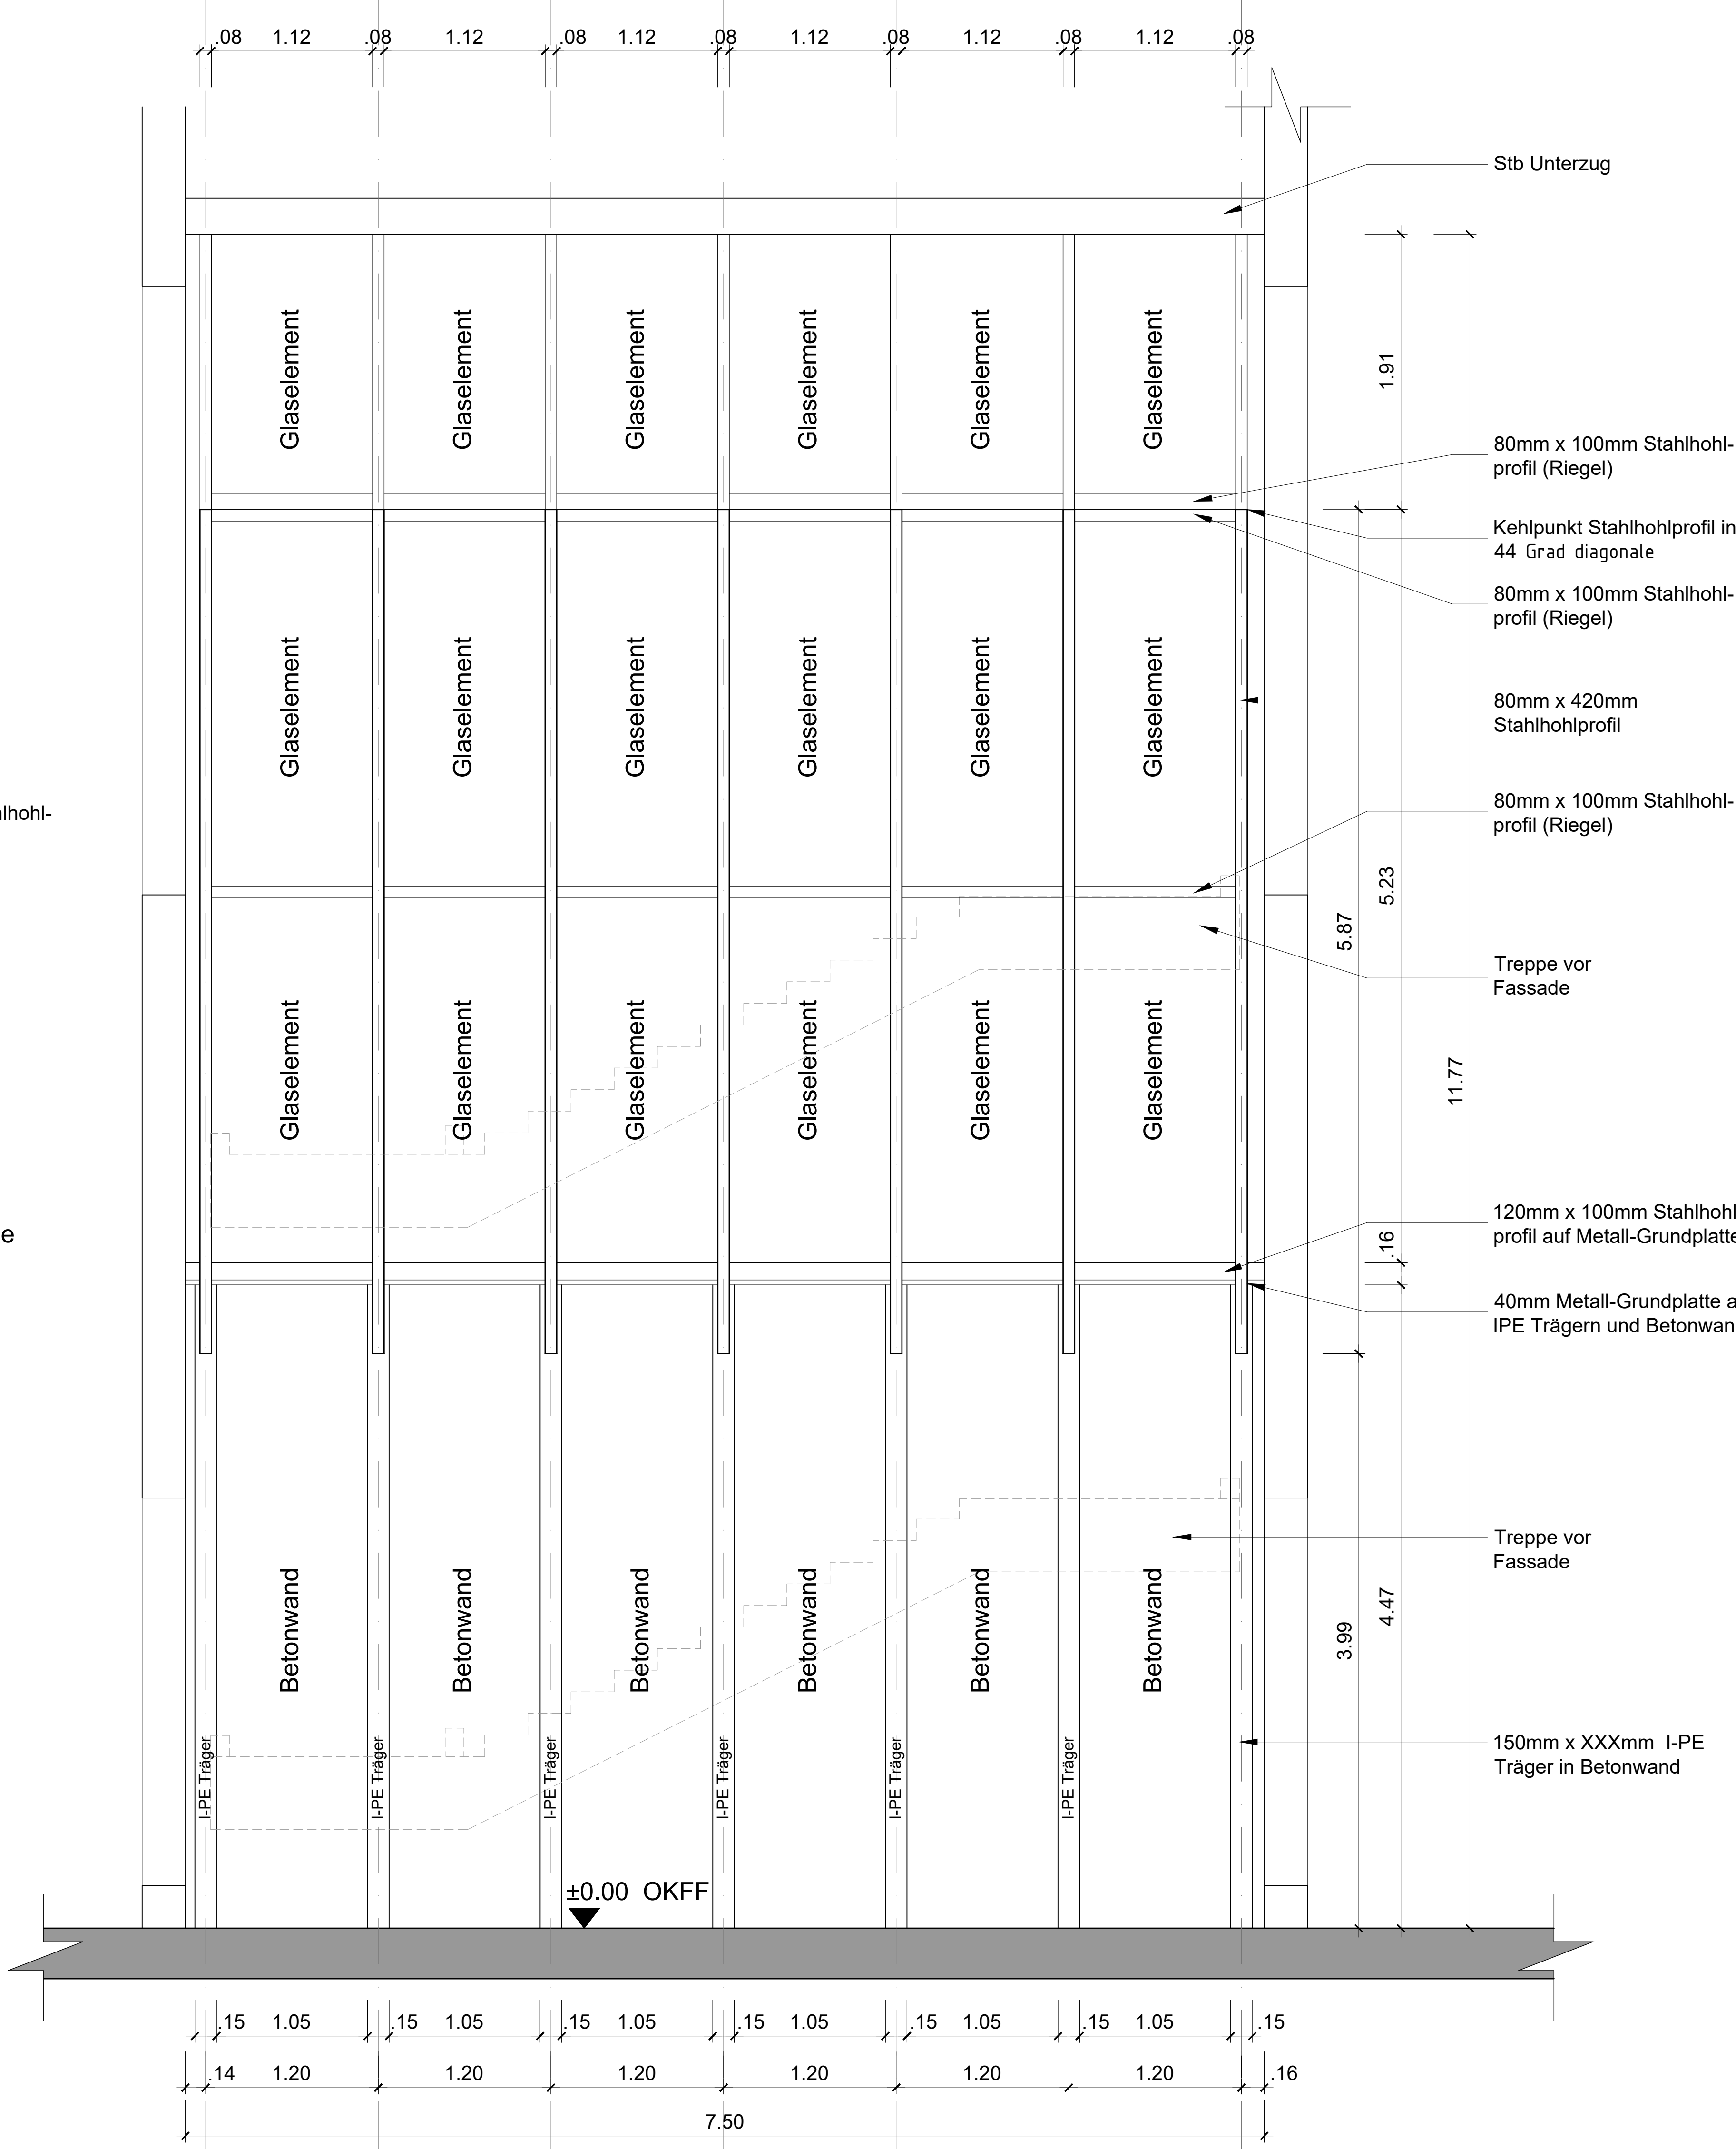

Ansicht Fassade nach
Norden (innen)

Auftraggeber/-in: Technische Universität Braunschweig Facility Management, Herr Tim Leder	Leistungsphase: Bestandsaufnahme	Datum: 09.10.2026	Gezeichnet: Meyer	Maßstab: 1:25 @A1
Bauvorhaben/ Objekt: Institut für Pharmazeutische Technologie & Biopharmazie TU BS Mendelssohnstraße 1, 38106 Braunschweig	Zeichnungsname: Fassadenelement Nord (innen) Grundriß / Schnitt A-A / Ansicht	Job Nr.: BA-TUBS-01	Zeichnungs Nr.: 01	Index: -