





Ansicht Fassade nach Süden
(innen)

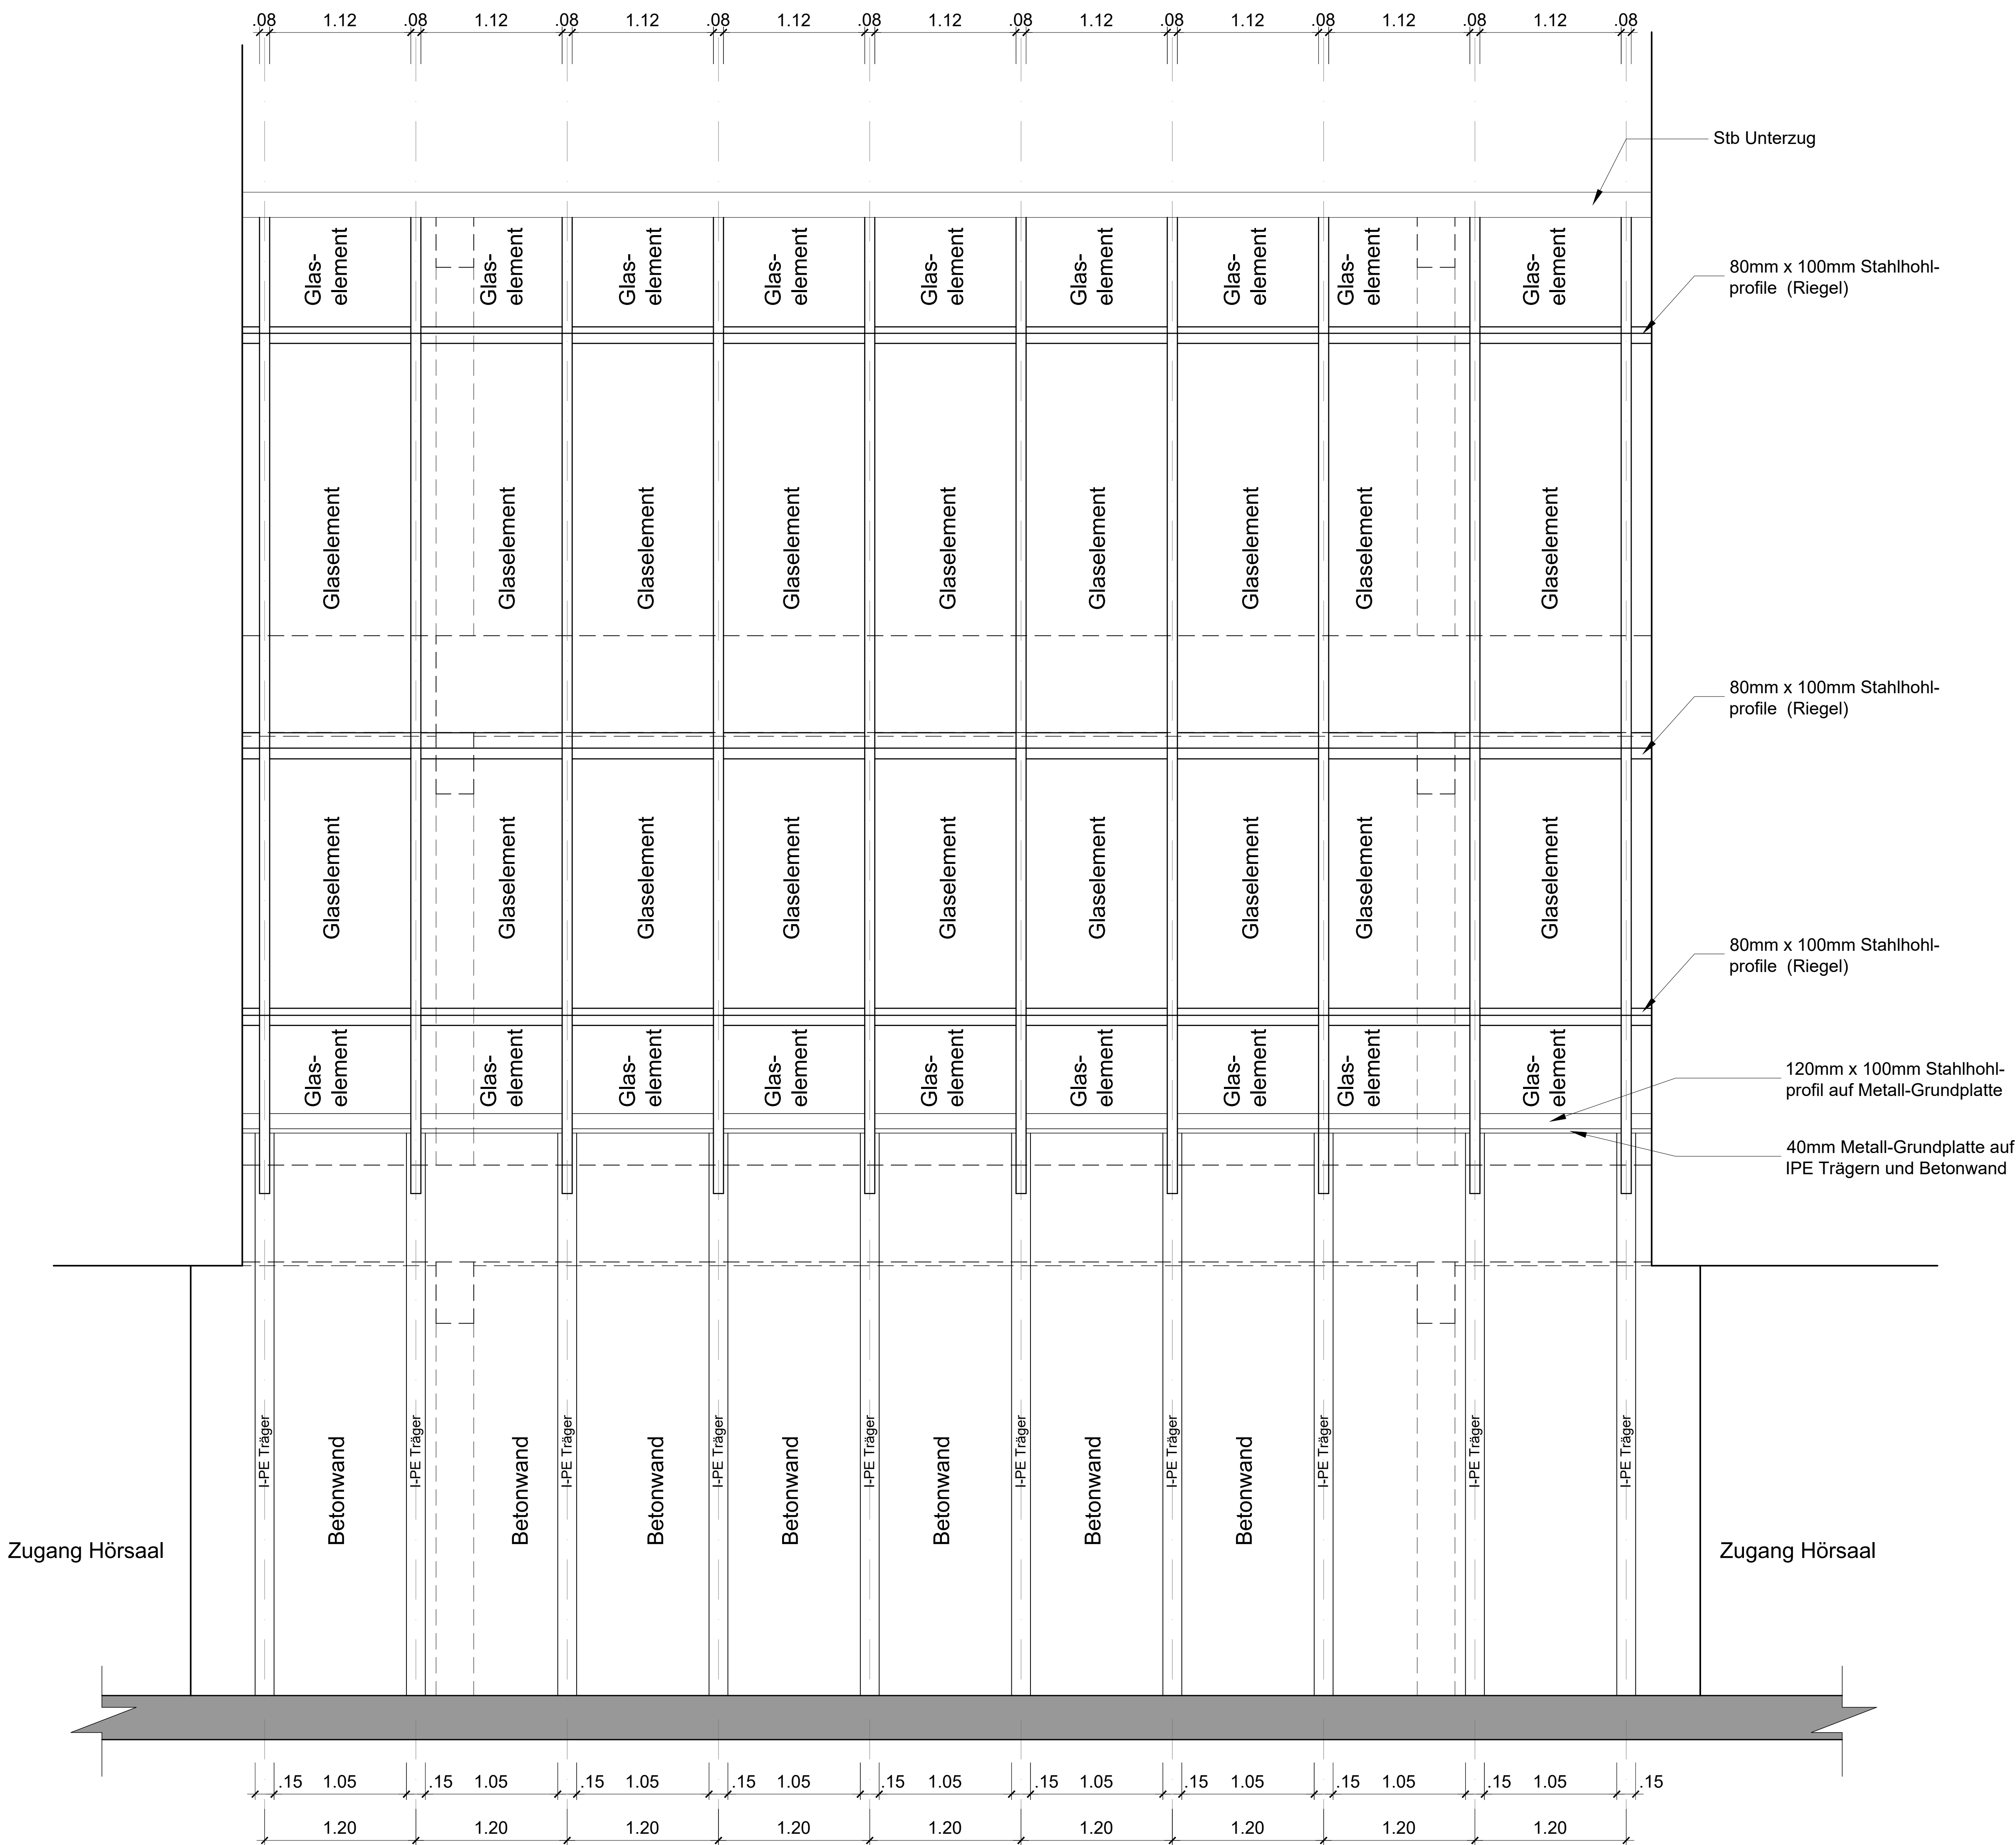

Perspektivische Ansicht 1

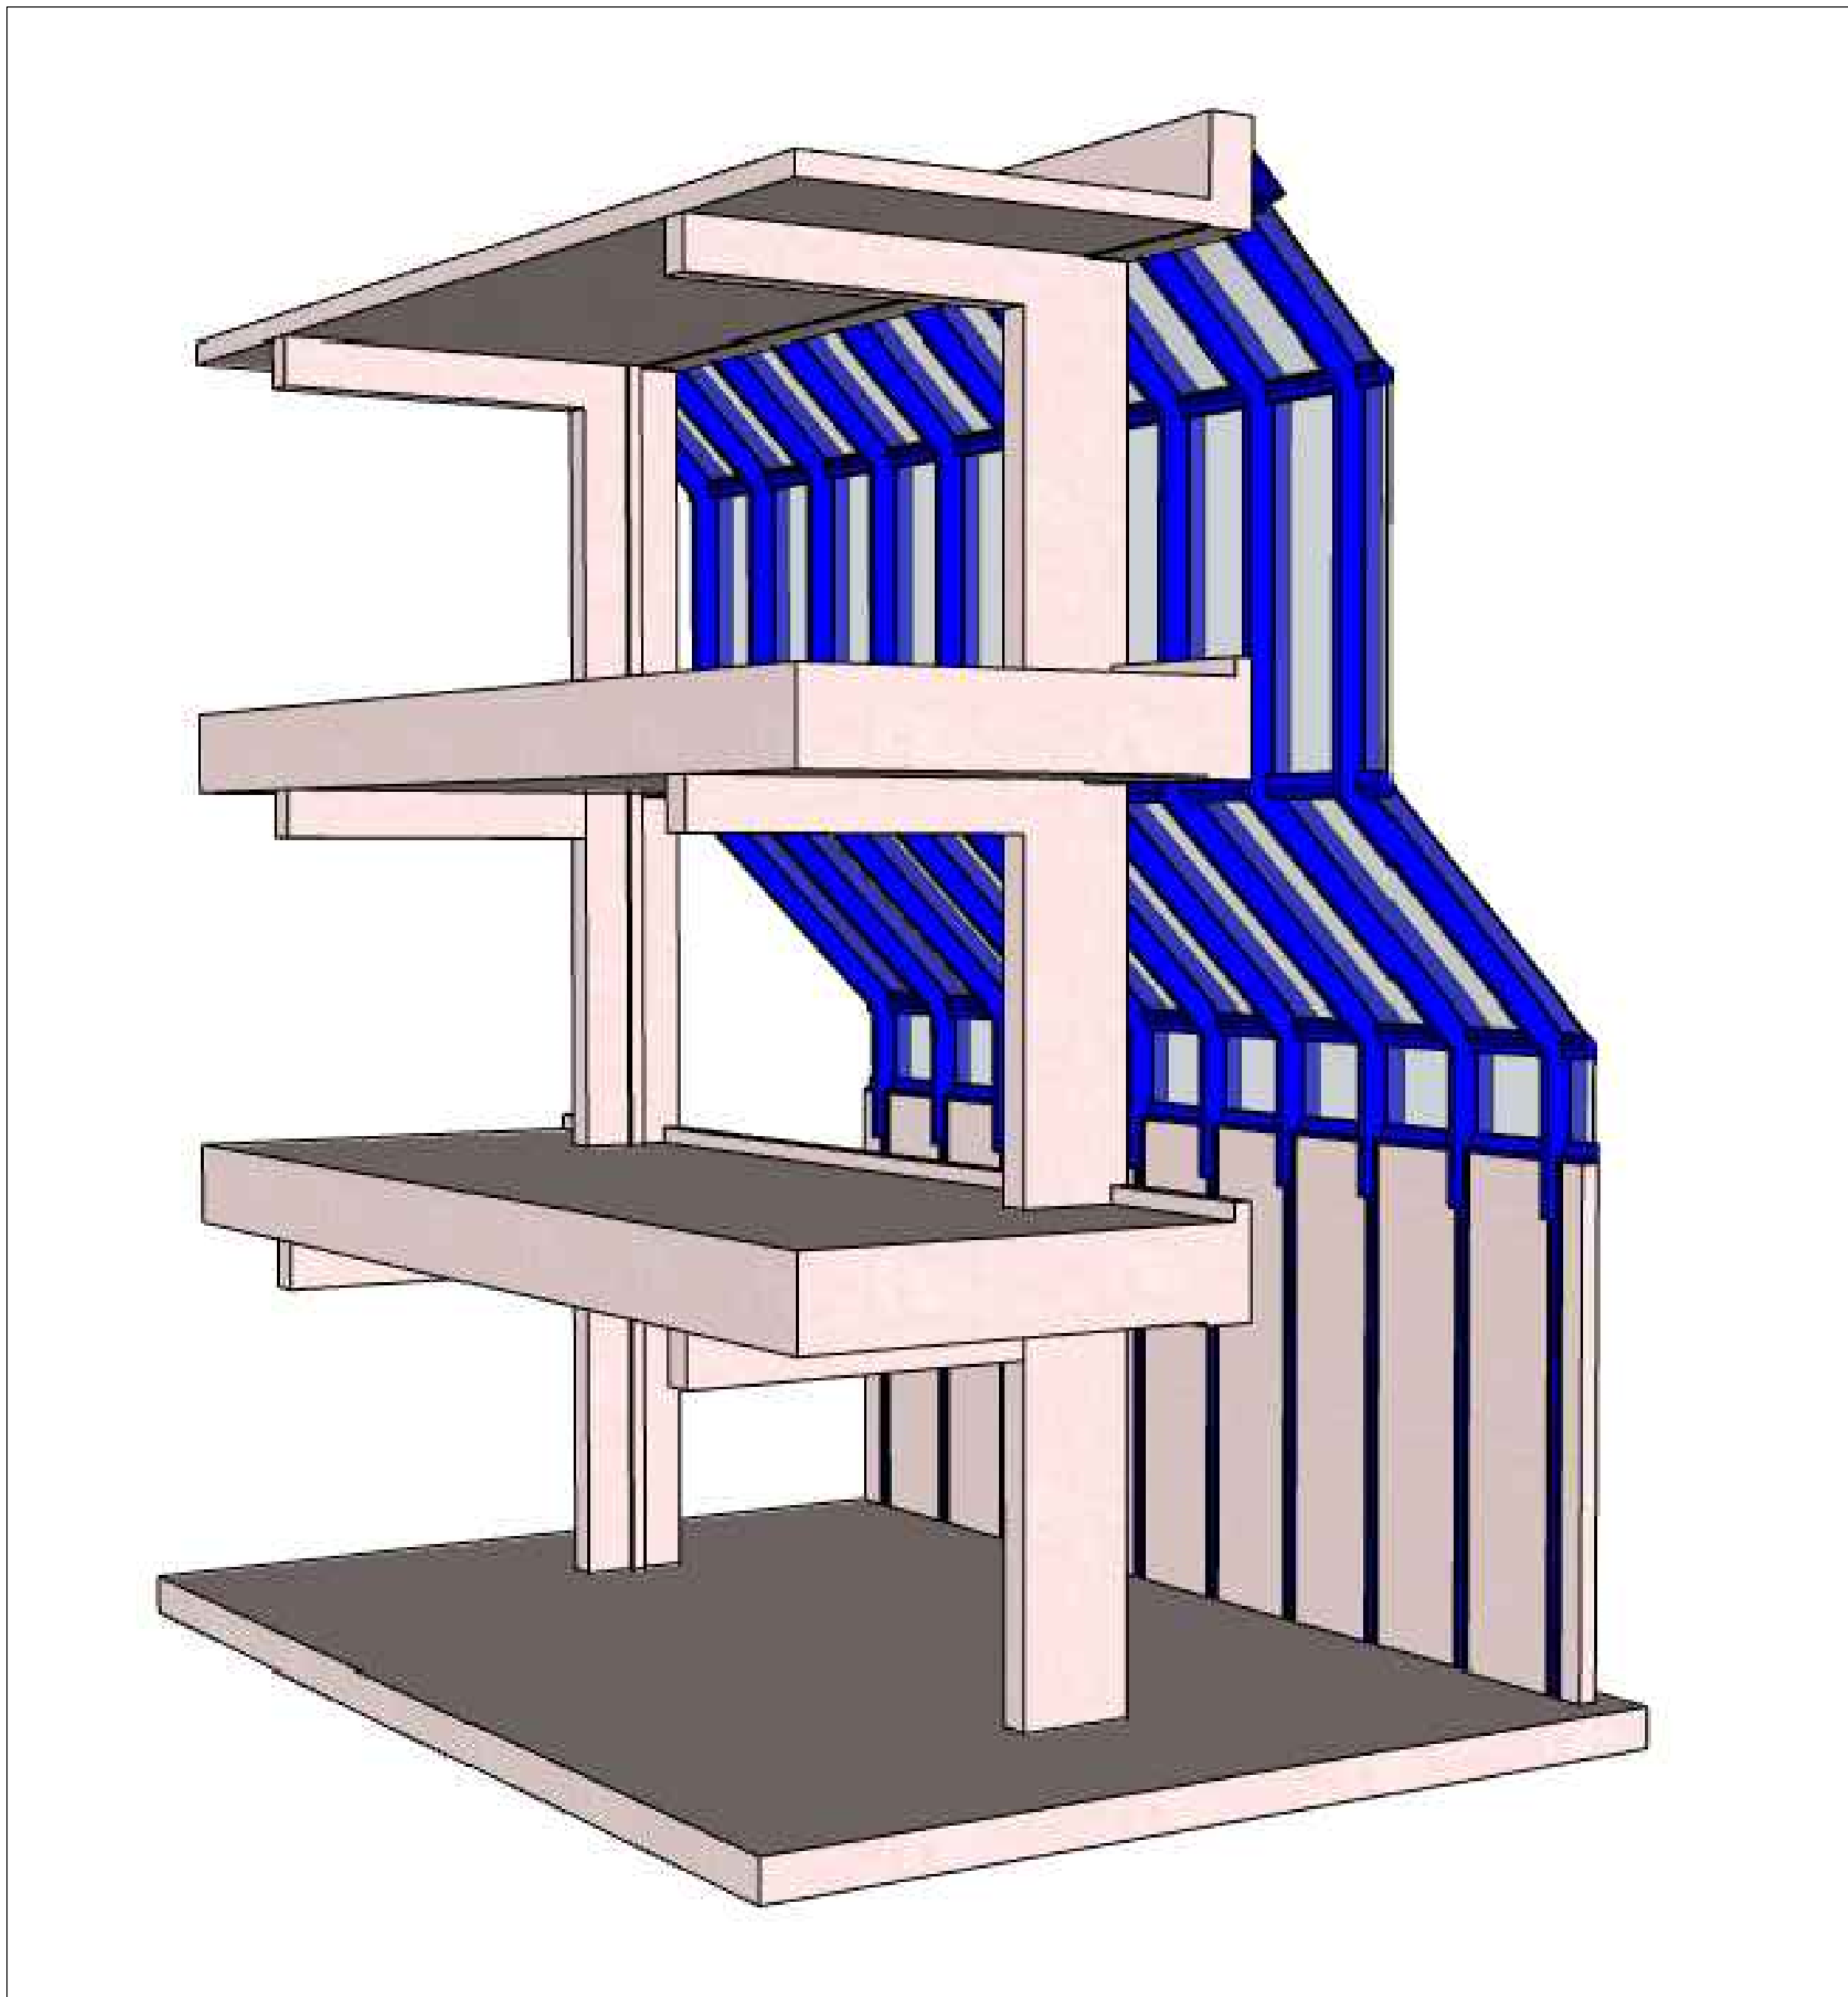

Perspektivische Ansicht 2

Auftraggeber/-in: Technische Universität Braunschweig Facility Management, Herr Tim Leder	Leistungsphase: Bestandsaufnahme	Datum: 09.10.2026	Gezeichnet: Meyer	Maßstab: 1:25 @A1
Bauvorhaben/ Objekt: Institut für Pharmazeutische Technologie & Biopharmazie TU BS Mendelssohnstraße 1, 38106 Braunschweig	Zeichnungsname: Fassadenelement Süd (innen) Ansicht	Job Nr.: BA-TUBS-02	Zeichnungs Nr.: 02	Index: -